GEOMETR
ZAKŁAD USŁUG GEODEZYJNYCH
26-110 Skarżysko-Kam. ul. Rojowska 99
tel.041-2512-180

j. ewid. 143002_2 Jastrząb
obręb 143002_2.0001 Jastrząb ark. 4
dz. 658/10, 658/13, 658/19, 658/20
Gmina: Jastrząb
Powiat: szydłowiecki
Wojew. mazowieckie

INWENTARYZACJA POWYKONAWCZA

wodociągu

Jastrząb dz. 658/10, 658/13, 658/19, 658/20

SKALA 1: 1000

Arkusz mapy zasadniczej **134.321.223, 134.321.221**

Stan aktualny na dzień 20.08.2012r.

Mapę wykonano:
1. W układzie współrzędnych płaskich prostokątnych „1965"
2. W układzie wysokościowym Kronsztadt 60

Granice przyjęto z operatu ewidencji gruntów.
Mapa została wykonana bez ustalenia obciążeń służebności gruntowych ujawnionych w księgach wieczystych.

GEODETA UPRAWNIONY
mgr inż. Włodzimierz Czernilewski
Świadectwo MGPiB NR 7957
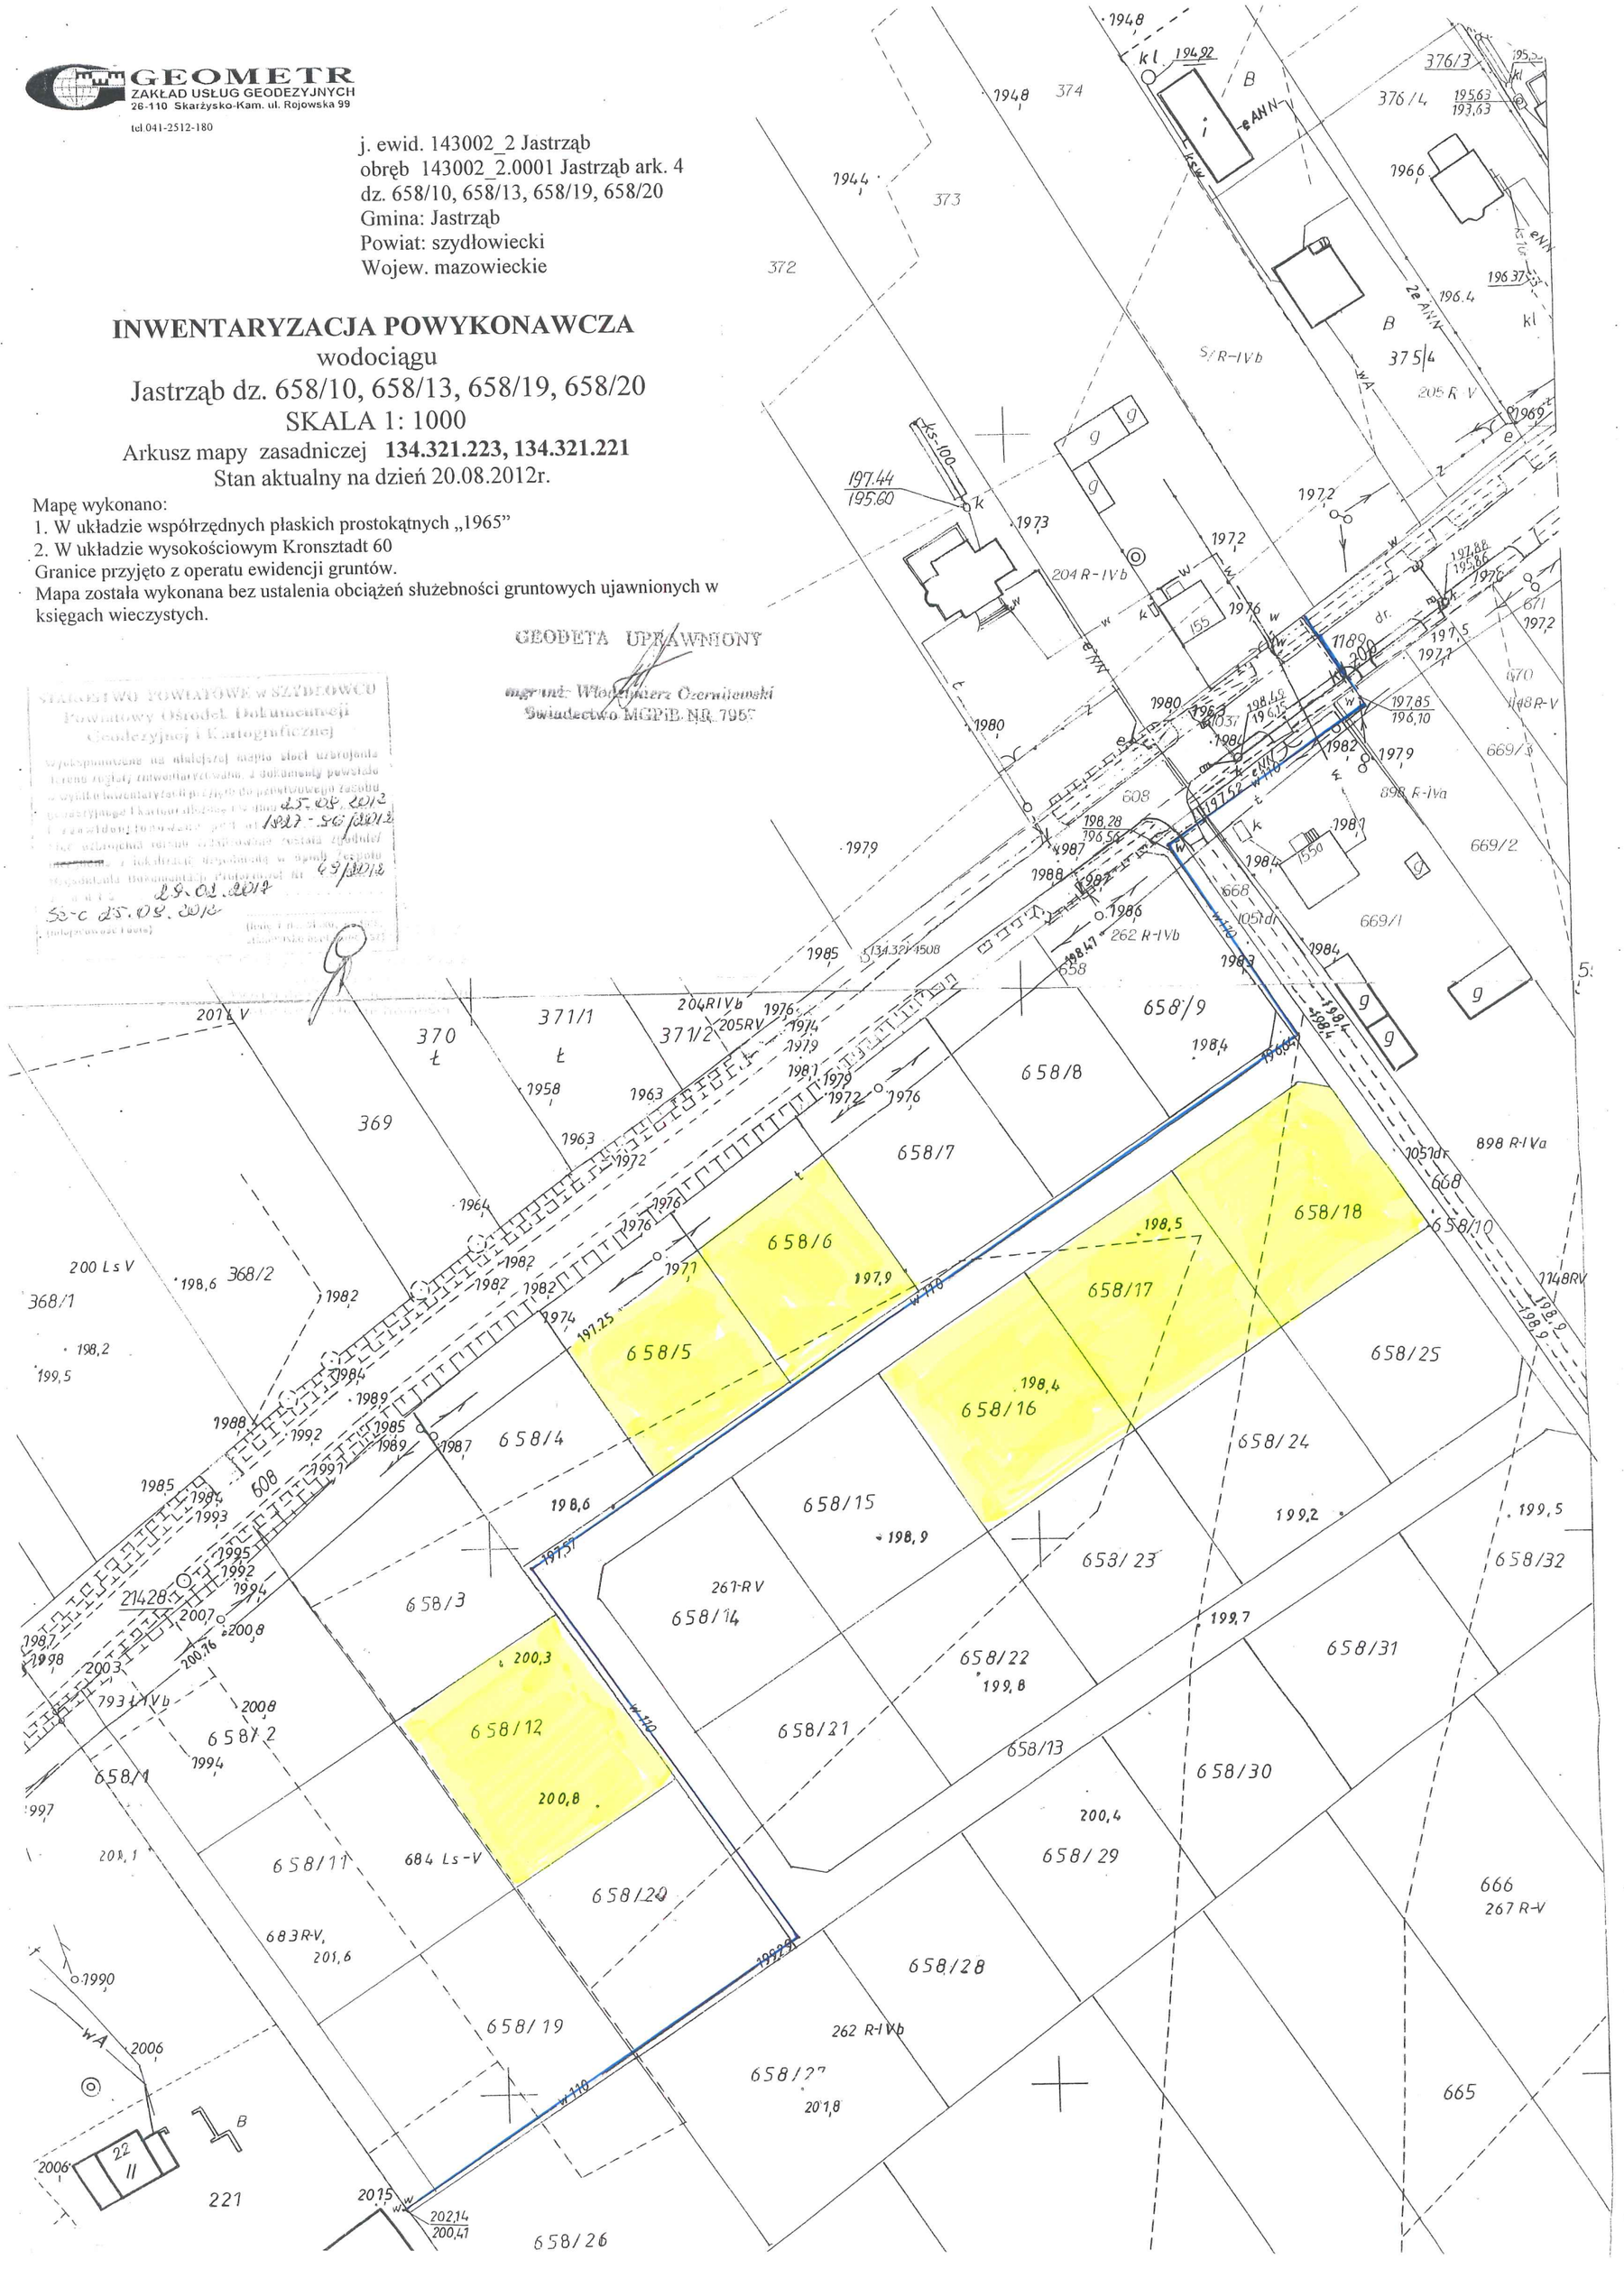
STAROSTWO POWIATOWE w SZYDŁOWCU
Powiatowy Ośrodek Dokumentacji Geodezyjnej i Kartograficznej
Wyeksponowane na niniejszej mapie sieci uzbrojenia terenu zostały zinwentaryzowane, a dokumenty powstałe w wyniku inwentaryzacji przyjęte do państwowego zasobu geodezyjnego i kartograficznego pod nr 25.08.2012 i zawidocznione pod nr 1827-96/2012 Sieć uzbrojenia terenu zdefiniowana została zgodnie z ... i lokalizacją uzgodnioną w ... Zespołu Uzgodnienia Dokumentacji Projektowej Nr 49/2012
Zgodnie 29.02.2012
Sz-c 25.08.2012
(miejscowość i data)